


画地出来形確認測量図

街区番号	3 0 B L
街区面積	4 6 6 8 . 3 1
画地面積	4 6 6 8 . 2 7

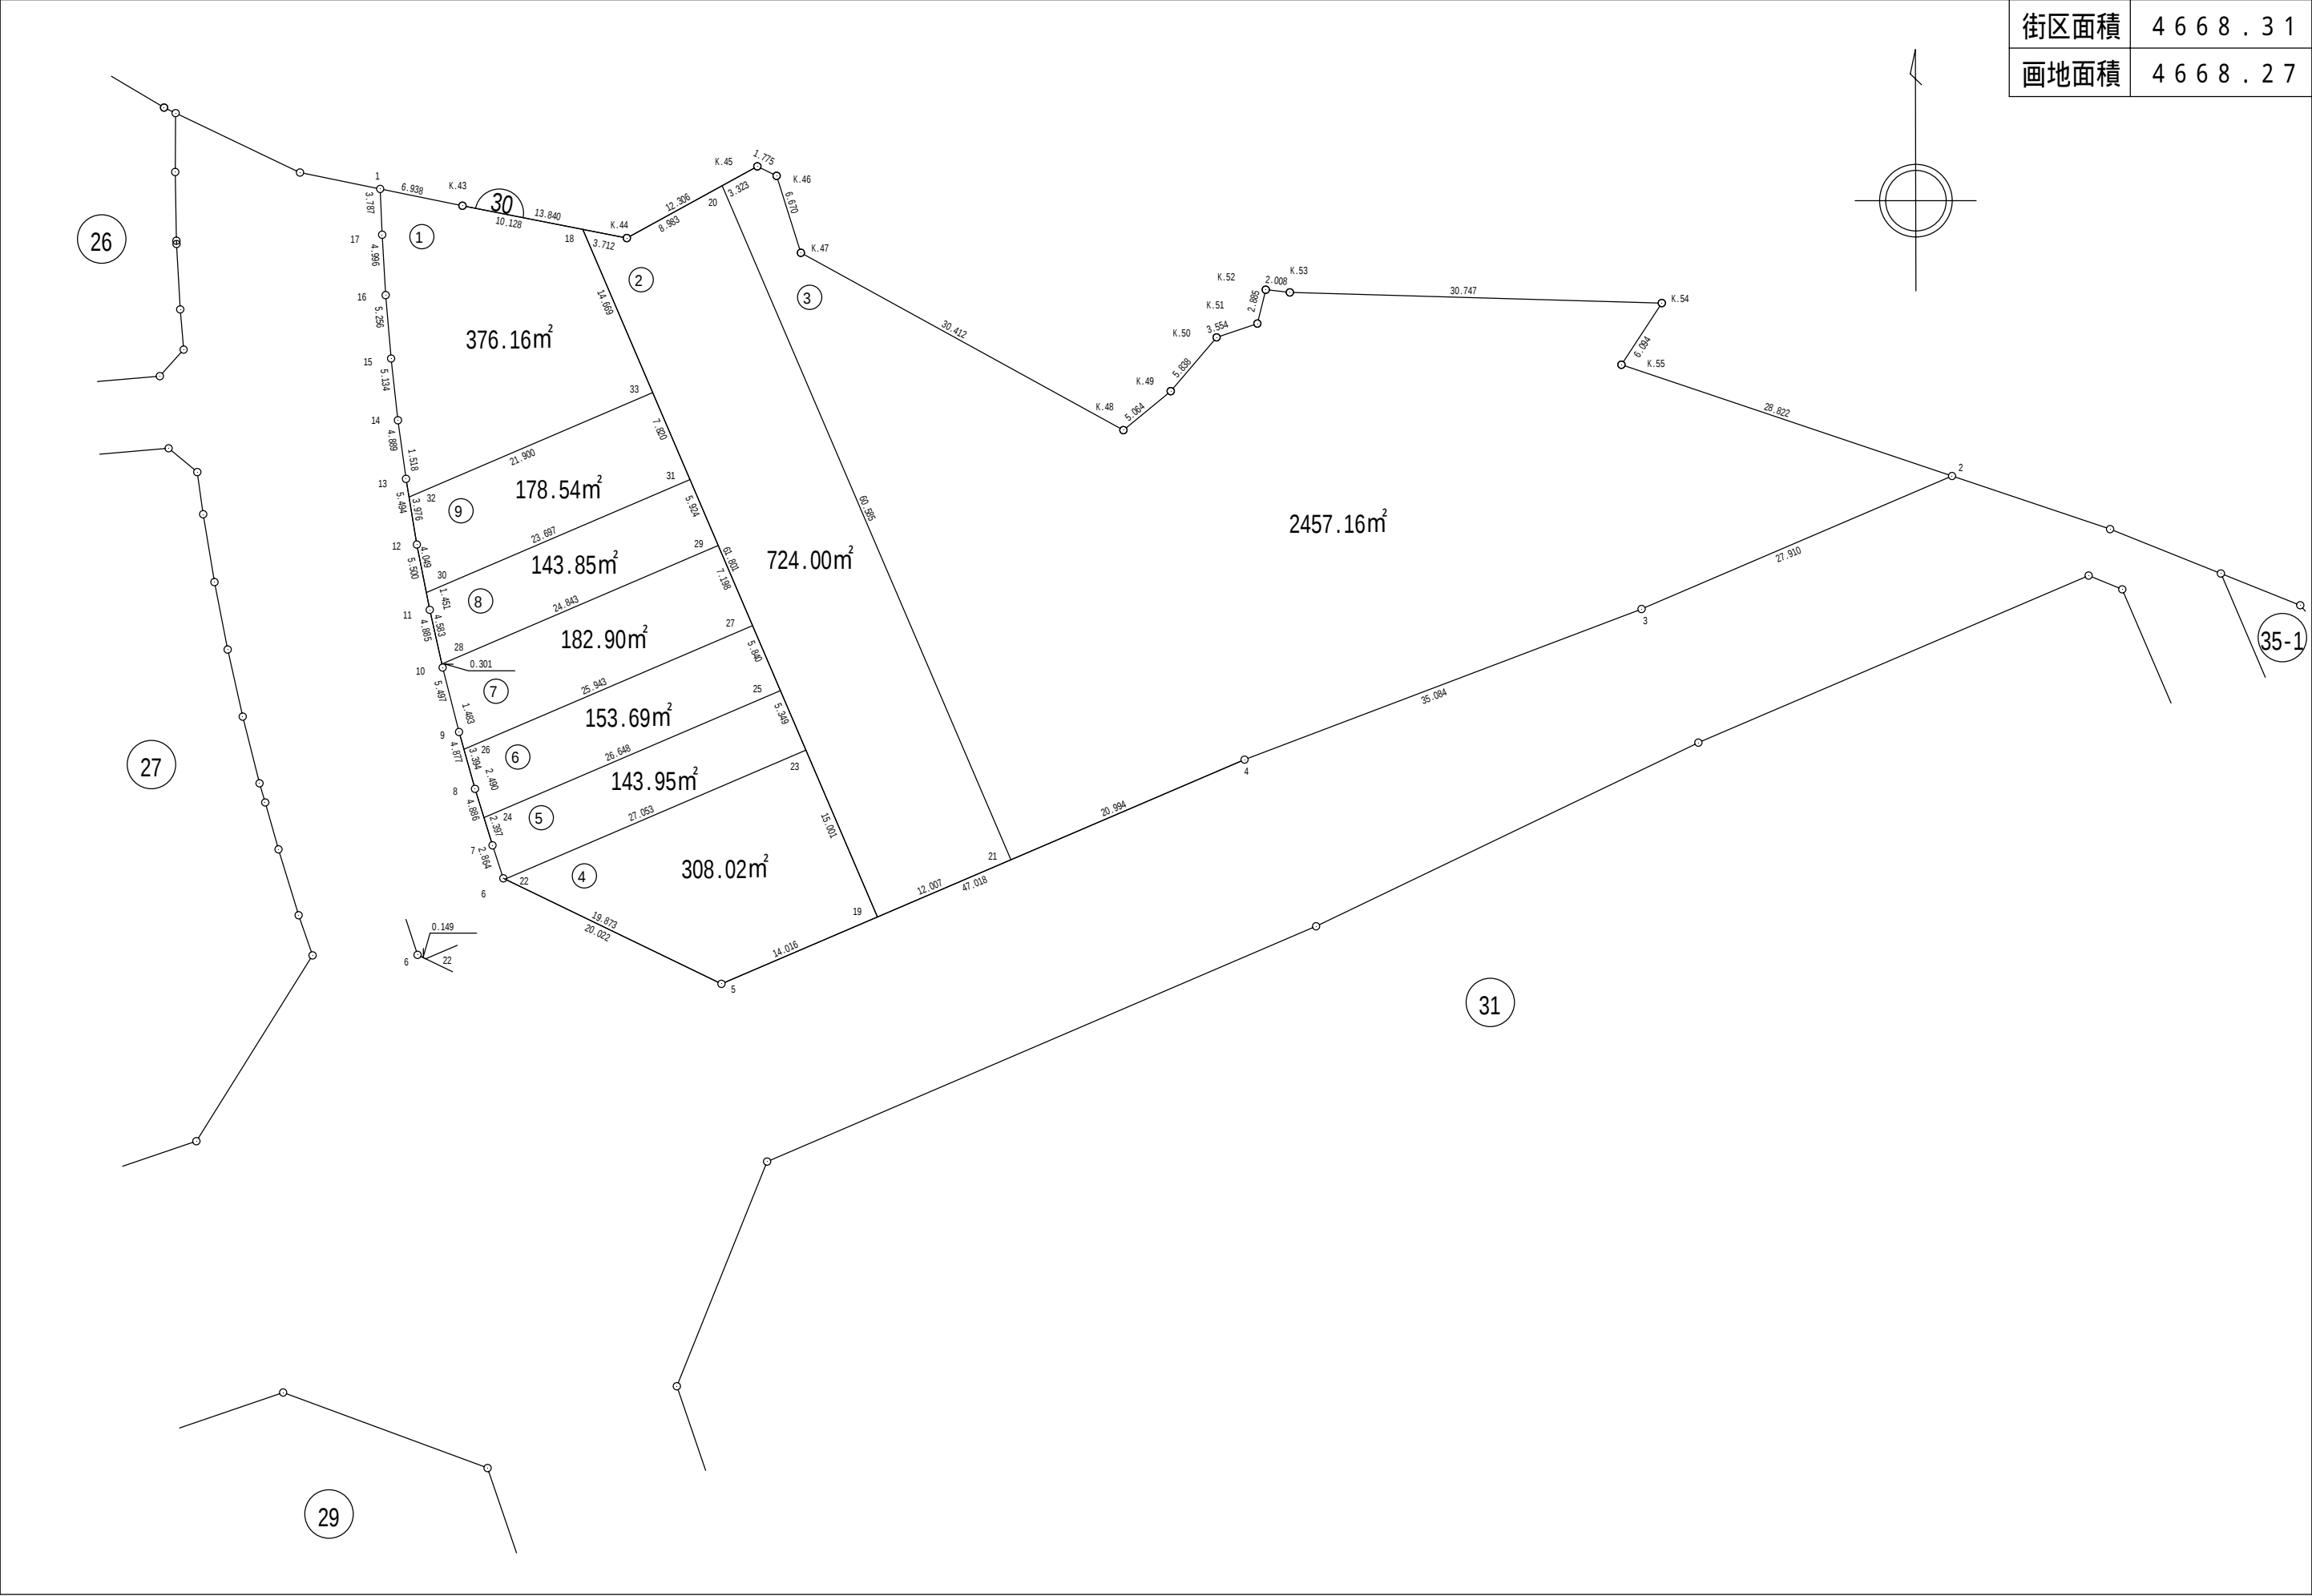

座標値リスト

守谷駅周辺一体型土地区画整理事業地内(世界測地系)

土地所在	中央二丁目9番1	
街区画地	30BL①	
筆界点	座 標	
	X	Y
1	-5,197.928	14,415.111
K.43	-5,199.318	14,421.908
18	-5,201.271	14,431.846
33	-5,214.754	14,437.624
32	-5,223.381	14,417.495
13	-5,221.883	14,417.248
14	-5,217.040	14,416.576
15	-5,211.937	14,416.010
16	-5,206.700	14,415.564
17	-5,201.712	14,415.273

土地所在	中央二丁目9番2	
街区画地	30BL②	
筆界点	座 標	
	X	Y
18	-5,201.271	14,431.846
K.44	-5,201.987	14,435.488
20	-5,197.659	14,443.360
21	-5,253.345	14,467.226
19	-5,258.075	14,456.190

土地所在	中央二丁目9番3	
街区画地	30BL③	
筆界点	座 標	
	X	Y
20	-5,197.659	14,443.360
K.45	-5,196.059	14,446.272
K.46	-5,196.843	14,447.865
K.47	-5,203.205	14,449.869
K.48	-5,217.853	14,476.521
K.49	-5,214.634	14,480.430
K.50	-5,210.189	14,484.214
K.51	-5,209.053	14,487.582
K.52	-5,206.252	14,488.275
K.53	-5,206.476	14,490.270
K.54	-5,207.354	14,521.004
K.55	-5,212.450	14,517.662
2	-5,221.640	14,544.980
3	-5,232.634	14,519.327
4	-5,245.075	14,486.523
21	-5,253.345	14,467.226

土地所在	中央二丁目9番4	
街区画地	30BL④	
筆界点	座 標	
	X	Y
22	-5,254.944	14,425.416
23	-5,244.287	14,450.281
19	-5,258.075	14,456.190
5	-5,263.596	14,443.307

土地所在	中央二丁目9番5	
街区画地	30BL⑤	
筆界点	座 標	
	X	Y
24	-5,249.868	14,423.681
25	-5,239.371	14,448.174
23	-5,244.287	14,450.281
22	-5,254.944	14,425.416
6	-5,254.879	14,425.282
7	-5,252.157	14,424.391

土地所在	中央二丁目9番6	
街区画地	30BL⑥	
筆界点	座 標	
	X	Y
26	-5,244.222	14,422.027
27	-5,234.003	14,445.873
25	-5,239.371	14,448.174
24	-5,249.868	14,423.681
8	-5,247.490	14,422.944

土地所在	中央二丁目9番7	
街区画地	30BL⑦	
筆界点	座 標	
	X	Y
28	-5,237.173	14,420.204
29	-5,227.387	14,443.038
27	-5,234.003	14,445.873
26	-5,244.222	14,422.027
9	-5,242.794	14,421.626
10	-5,237.467	14,420.270

土地所在	中央二丁目9番8	
街区画地	30BL⑧	
筆界点	座 標	
	X	Y
30	-5,231.276	14,418.924
31	-5,221.942	14,440.705
29	-5,227.387	14,443.038
28	-5,237.173	14,420.204
11	-5,232.700	14,419.205

土地所在	中央二丁目9番9	
街区画地	30BL⑨	
筆界点	座 標	
	X	Y
32	-5,223.381	14,417.495
33	-5,214.754	14,437.624
31	-5,221.942	14,440.705
30	-5,231.276	14,418.924
12	-5,227.304	14,418.140